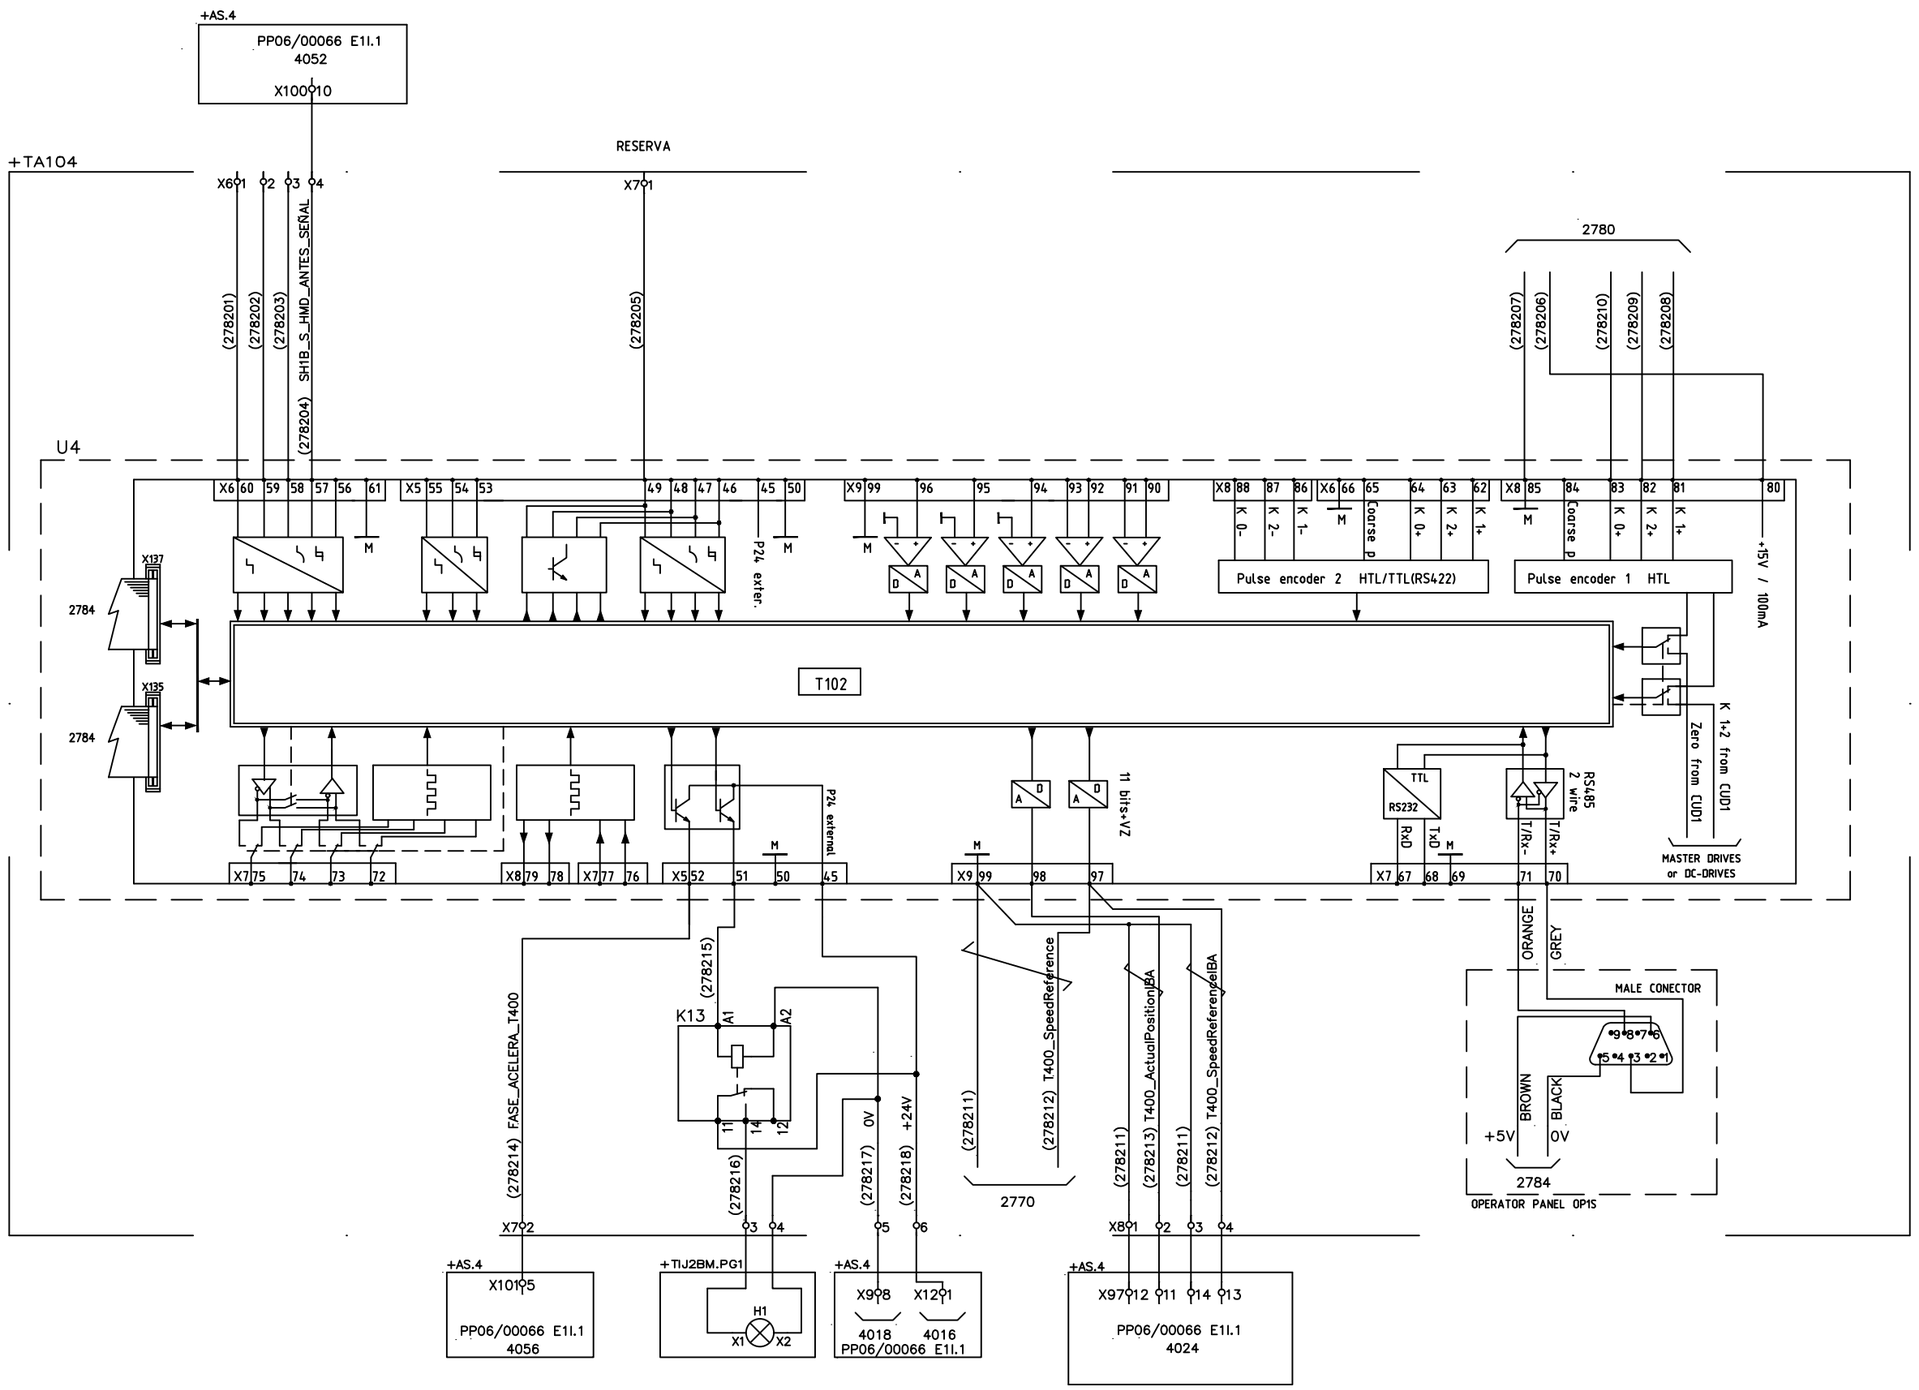


| No | Revision | Elaborado | Fecha |
|---|---|---|---|
| 1 | As-built | C.C.R. | 24/05/07 |
| 0 | Aprobación documentación | PAZOS | 18/10/06 |

+TA104
CONVERTIDOR C.C. TIJERA 2BM
T400
–

Diseño comprobado por J.M. CEDEIRA
Dibujo comprobado por J.L.C.C.
Dibujado por J.PAZOS

ESQUEMA ELECTRICO
TREN DE ROLLOS Y BARRAS
ACINDAR

RUSSULA S.A. | Dept ELEC | Fecha 05/10/06

PP06/0066
PP06/0066-E1A.10

Hoja 2782
Cont 2784